


# 換地確定図

参考資料

名称 豊川大橋土地区画整理事業

所在 大橋町三丁目 縮尺 S=1:500 換地処分 平成20年2月29日

世界測地系  
出来形確認測量

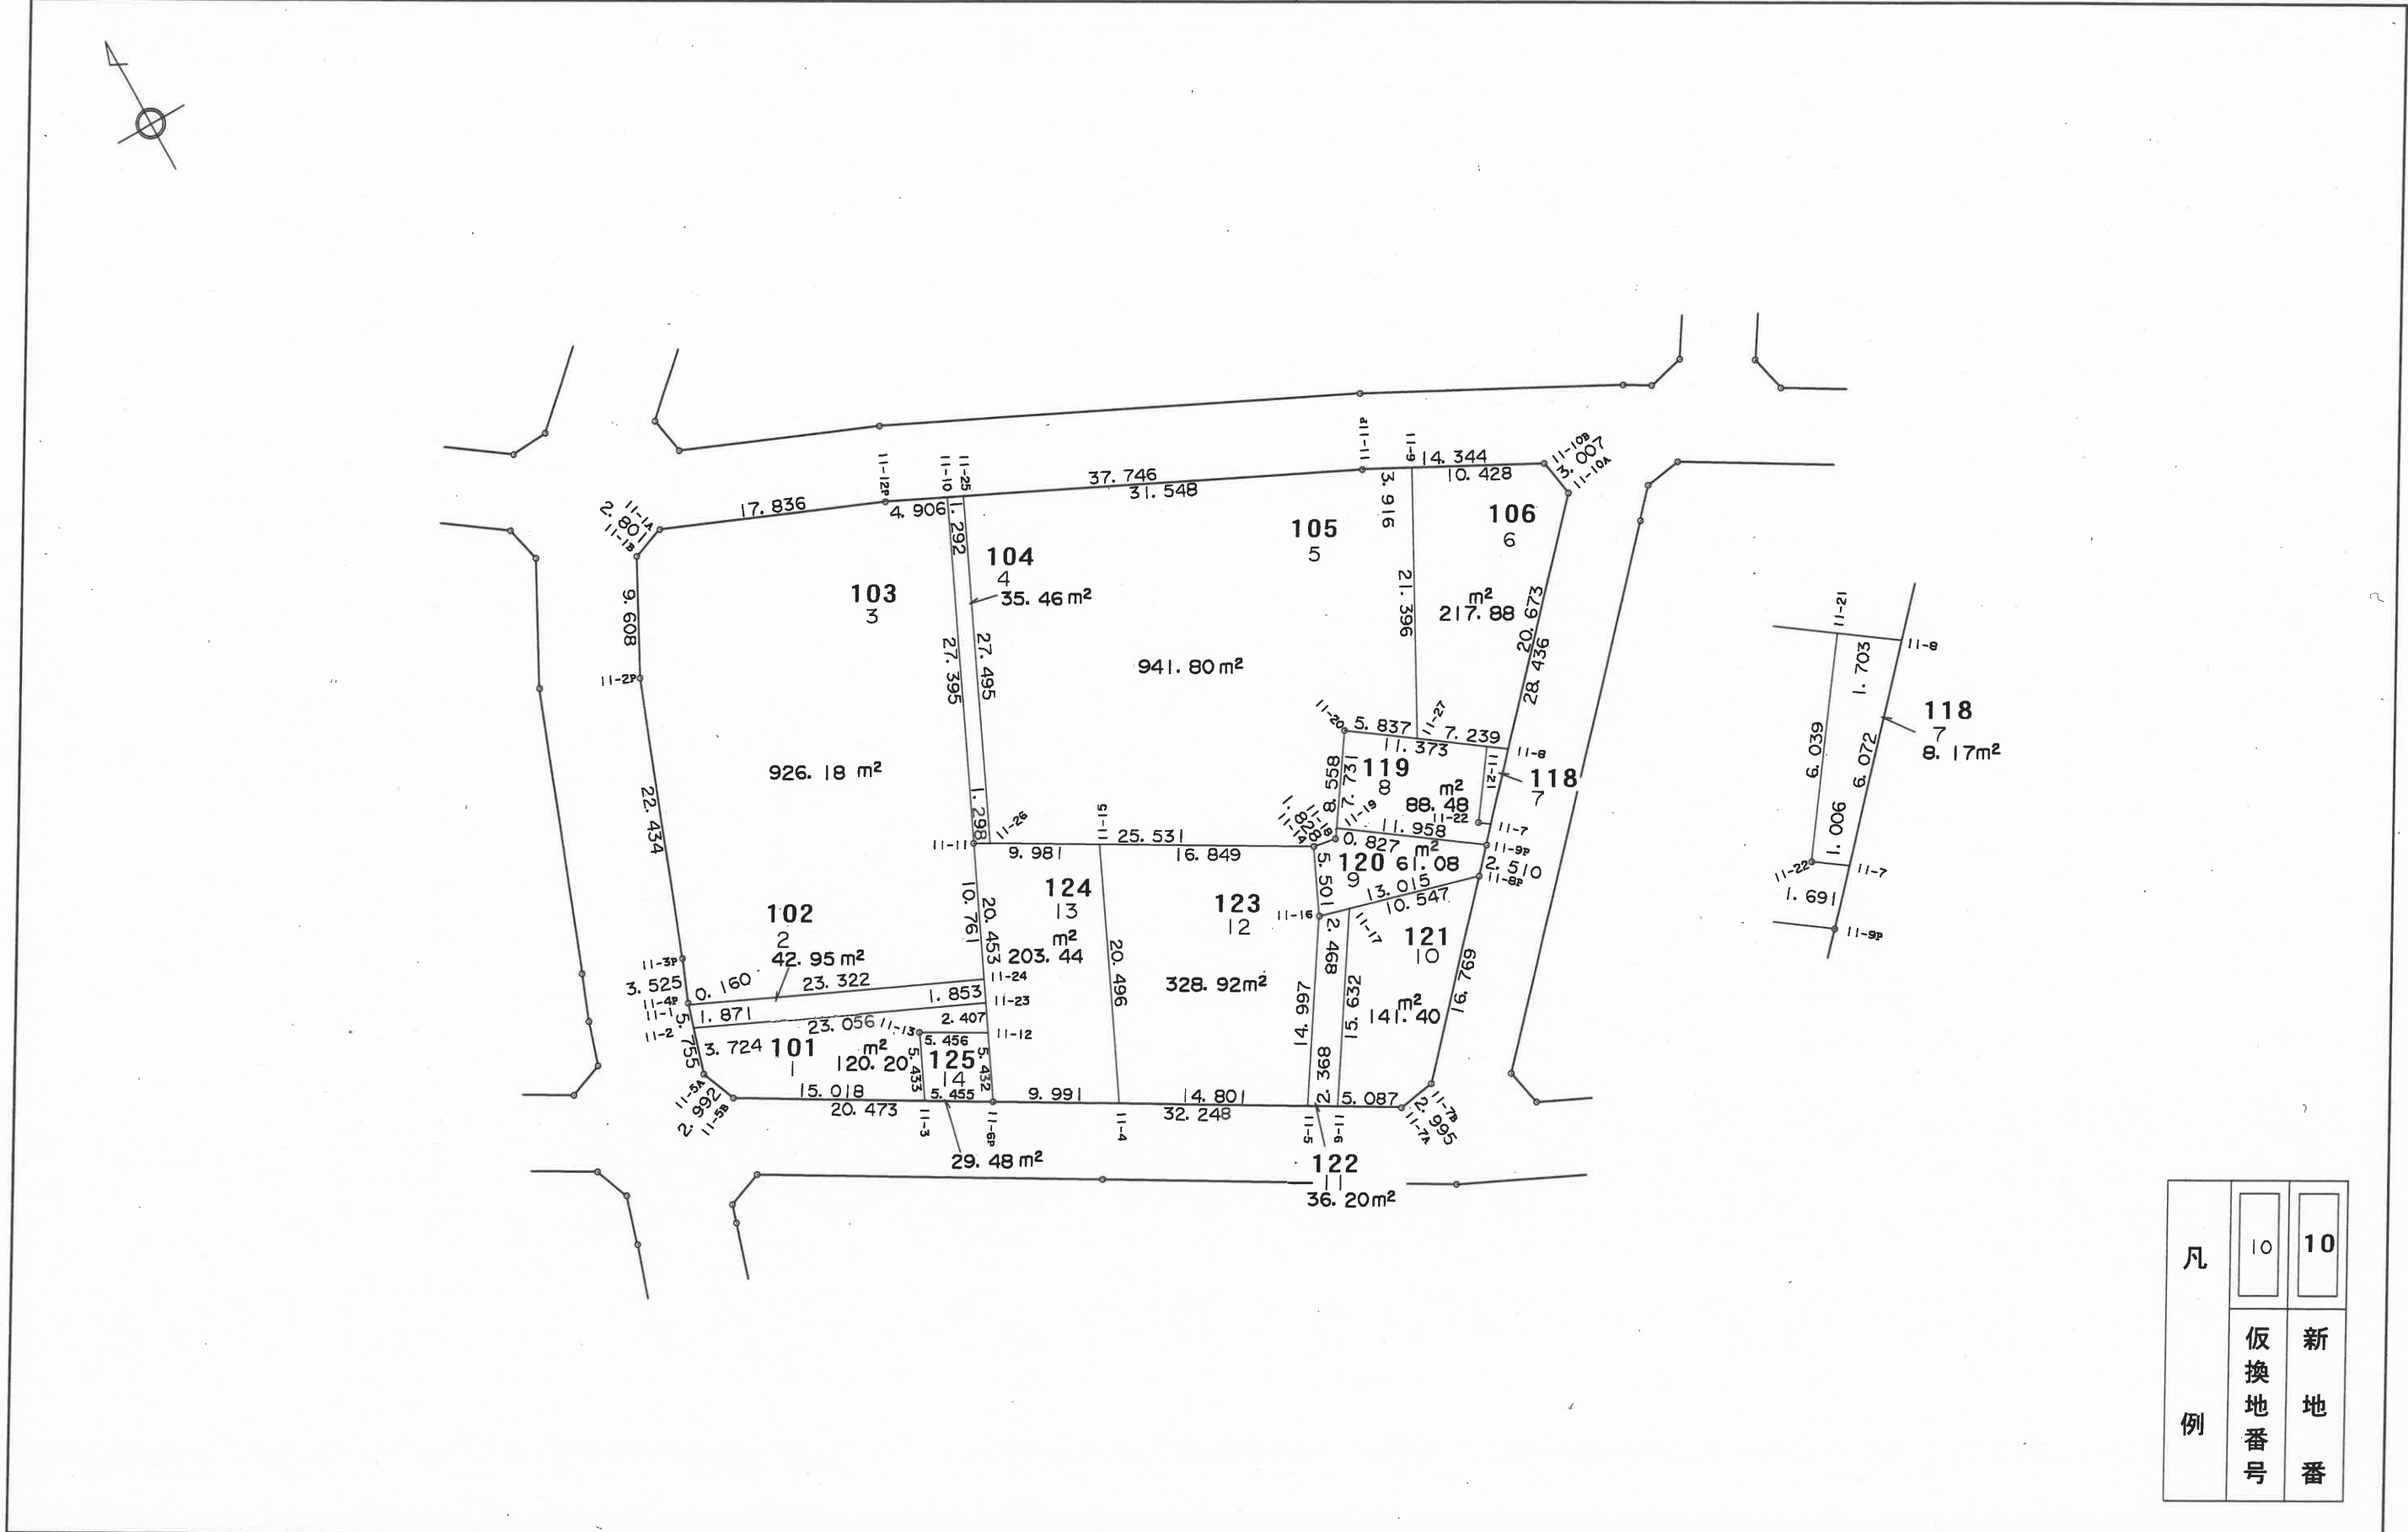

凡例	10	10
	仮換地番号	新地番

本図面は写しのため、縮尺の表示が異なります