一宮大木土地区画整理事業　　ブロック番号　2　　画　地　原　子　表　出来形確認測量　　世界測地系

参考資料

略　図

平成30年3月

S=1:500

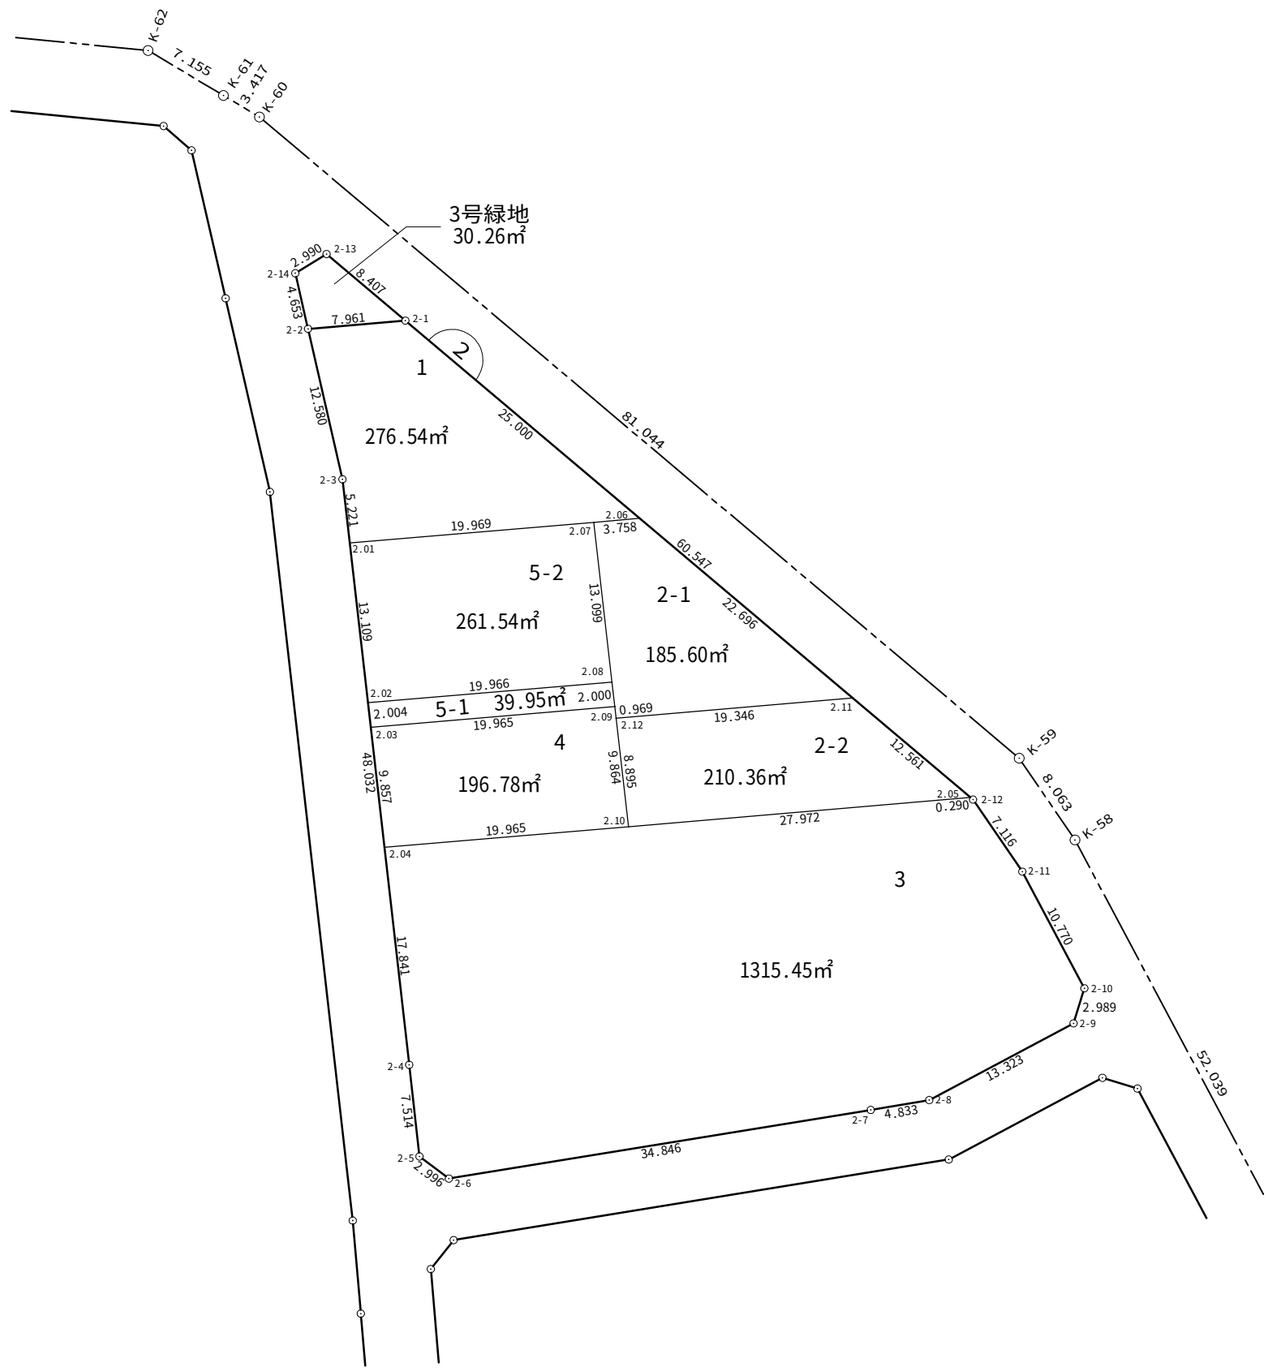

街区面積	2,486.26
画地集計	2,486.22
差　引	-0.04

本図面は写しのため、縮尺の表示が異なります。