一宮大木土地区画整理事業　　ブロック番号　36　　画 地 原 子 表 出来形確認測量　　世界測地系

参考資料

略 図

平成31年3月

S=1:500

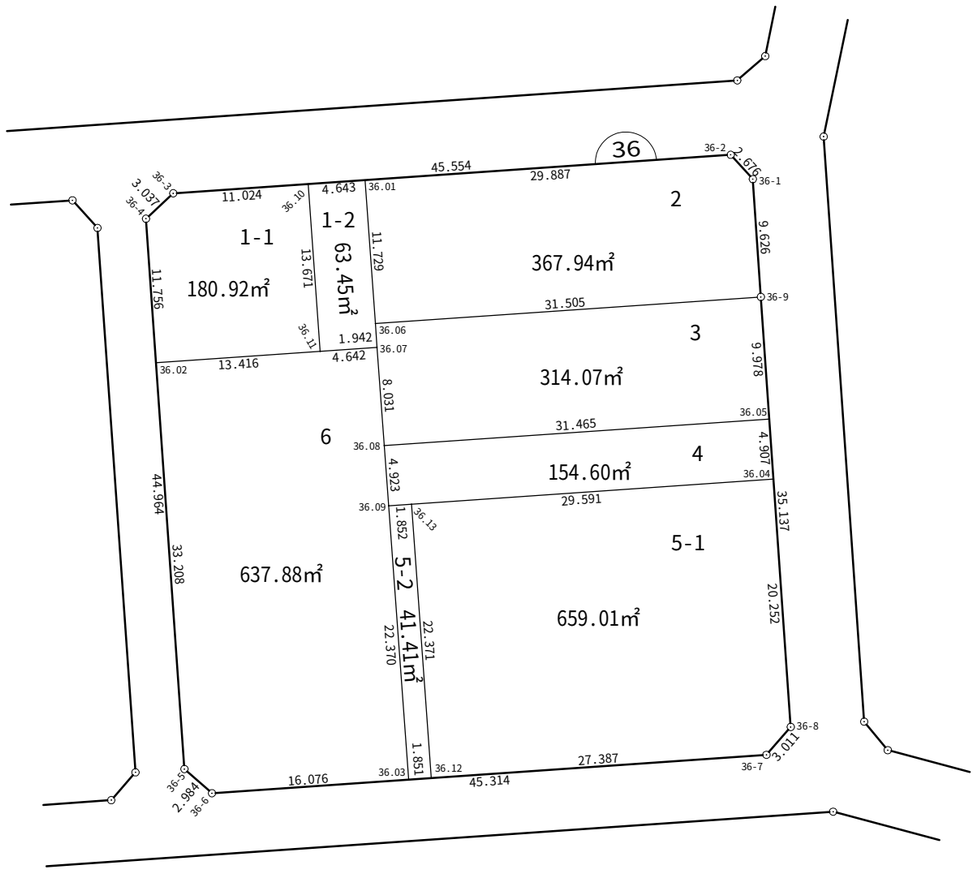


| | |
|---|---|
| 街区面積 | 2,419.32 |
| 画地集計 | 2,419.28 |
| 差　引 | -0.04 |

本図面は写しのため、縮尺の表示が異なります。