一宮大木土地区画整理事業　　ブロック番号　50　　画　地　原　子　表 出来形確認測量　　世界測地系

参考資料

略　図

平成３０年３月

S=1:500

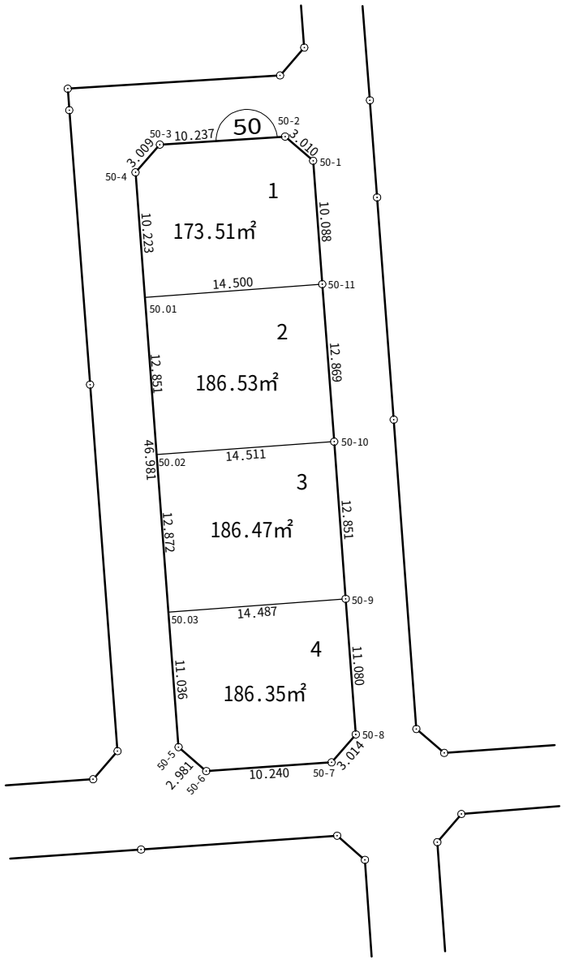

街区面積	732.88
画地集計	732.86
差　引	0.02

本図面は写しのため、縮尺の表示が異なります。